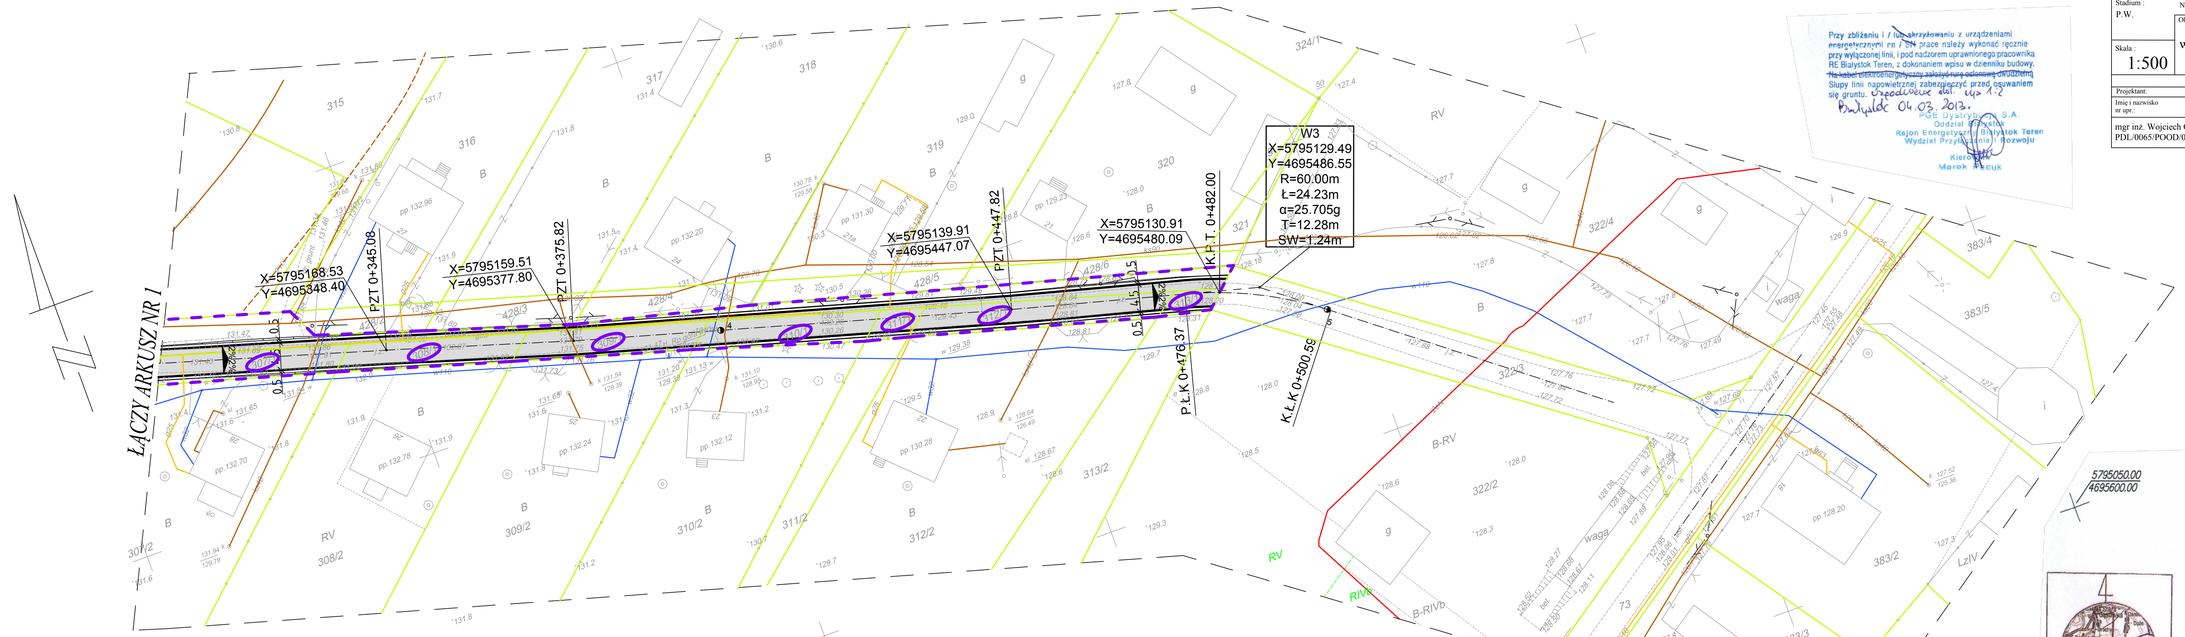

Przy zbliżaniu i / lub krzyżowaniu z urządzeniami energetycznymi na / w pracę należy wykonać ręcznie przy wyłączonej linii, i pod nadzorem uprawnionego pracownika RE Białystok Teren, z dokonaniem wpisu w dzienniku budowy. Na kable elektroenergetyczne należy nanieść oznaczenie ostrzegawcze. Słupy linii napowietrznej zabezpieczyć przed opowaniem się gruntu. Przedłużek dział. Up 1.2

Białystok 04.03.2013.

PGE Dystrybucja S.A.
Oddział Białystok
Rejon Energetyczny Białystok Teren
Wydział Przygotowania i Rozwoju
Klient
Marek Perczuk

Drogowskaz s.c.
M. Gwiazdowski, A. Sosnowski, M. Grzybowska
ul. Elewatorska 13/22, 15-620 Białystok
tel. (085) 652 06 80, e-mail: drogowskaz-sc@o2.pl

Stadium: P.W.	Nazwa rysunku: Plan sytuacyjny	Rysunek nr: 2.2
Skala: 1:500	Obiekt: Przebudowa drogi wewnętrznej w miejscowości Gabrysin, gmina Poświętne.	Data: 02.2013

BRANŻA DROGOWA

Projektant:		Współpraca.	
Imię i nazwisko nr upr.:	Podpis:	Imię i nazwisko	Podpis:
mgr inż. Wojciech Grzybowski PDL/0065/POOD/05		Edyta Kuszmierczuk	

MAPA DO CELÓW PROJEKTOWYCH
ARKUSZ NR 2 (2)

Numer roboty: 157/2012		KERG: 083-40/2012
Jednostka ewidencyjna	identyfikator	2002.08_2
	nazwa	POŚWIĘTNE
Obręb ewidencyjny	identyfikator	2002.08_2.0025
	nazwa	PIETKOWO
Skala mapy		1:500
Nazwa układu współrzędnych	prostokątnych płaskich	1965 strefa 2
	układy wysokości	Kronsztad 60
Oznaczenie granic obszaru, który był przedmiotem aktualizacji		

Informacja o służebnościach gruntowych mających wpływ na zagospodarowanie gruntów zlokalizowanych w granicach projektowanej inwestycji: brak

Mapa została wykonana bez ustalenia obciążeń, o których mowa w § 80 ust. 4 Rozporządzenia Ministra SWiA z dnia 9 listopada 2011r. (DZ.U.Nr 263 poz.1572)

Data opracowania mapy 14.12.2012

Arkusz mapy 255.121.253; 254

PRZEDSIĘBIORSTWO USŁUG GEODEZYJNO-KARTOGRAFICZNYCH „MERIDIAN" I. Kurzyńska, A. Zegarska s.c. 15-232 Białystok, ul. Mickiewicza 92 lok.16 tel. 85 743 72 11 NIP 542-[illegible] REGON [illegible]

Nazwa podmiotu, który sporządził mapę

Geodeta uprawniony mgr inż. Jan Kurzyńska nr GUGiK-Nr 3268

imię i nazwisko geodety upr. który sporządził mapę, nr. uprawnień i podpis geodety

STAROSTWO POWIATOWE
w Białymstoku

W obszarze zaznaczonym linią dokonano uzbrojenia terenu. Dokumenty z pomiarem sytuacyjno-wysokościowym przyjęto do zasobu pow.zatwierdzono w dniu 2013-01-[illegible] pod nr. GEO-6220/2013

NINIEJSZA MAPA MOŻE SŁUŻYĆ DO CELÓW PROJEKTOWYCH

Projektowane obiekty budowlane wymagające pozwolenia na budowę podlegają wytyczeniu i inwentaryzacji powykonawczej przez jednostki uprawnione do wykonywania prac geodezyjnych.

Białystok dnia 2013-01-31

Starosta Powiatu Białostockiego
Wydział Geodezji, Kartografii i Katastru
mgr inż. Jerzy Kosty
imię i nazwisko podpis starszego inspektora, kierownika referatu lub osoby upoważnionej

Wykaz punktów osnowy II klasy

Nr punktów	Położenie	Rodzaj stabilizacji	Stan znaku
W OPRACOWYWANYM ZAKRESIE BRAK PUNKTÓW OSNOWY III KLASY.			