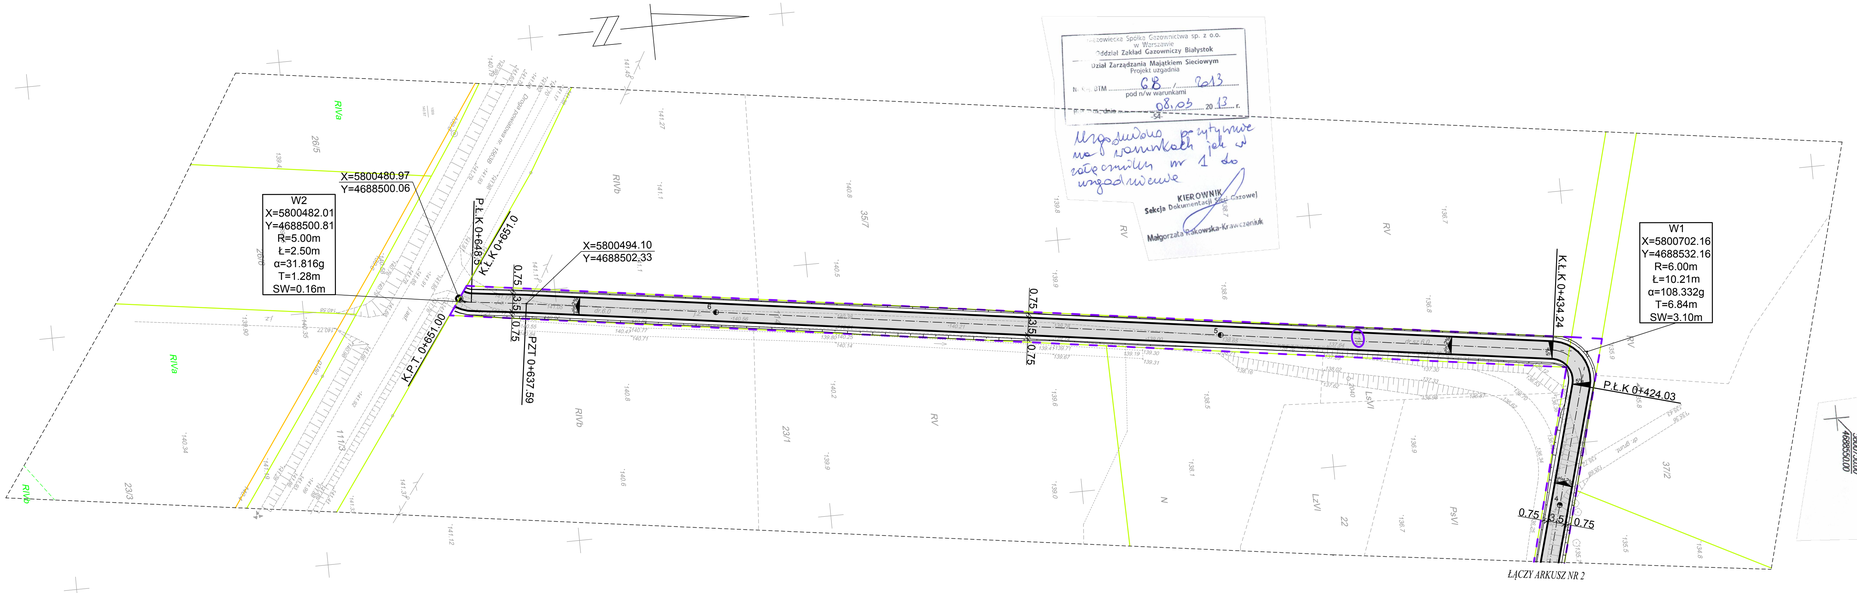

Rejonowe Spółki Gazownictwa sp. z o.o.
w Warszawie
Rejonowy Zakład Gazowniczy Białystok
Dział Zarządzania Majątkiem Sieciowym
Projekt uzgodniono
pod n/w warunkami
KIEROWNIK
Sekcja Dokumentacji Sieci Gazowej
Małgorzata Piaskowska-Krawczaniuk

N
Szkic orientacyjny skala 1:17500

MAPA DO CELÓW PROJEKTOWYCH
ARKUSZ NR 1 (2)

Numer roboty: 2/2013		KERG: 082-1/2013
Jednostka ewidencyjna	identyfikator	2002.08_2
	nazwa	POŚWIĘTNE
Obręb ewidencyjny	identyfikator	2002.08_2.0032
	nazwa	ZDRODY NOWE
Skala mapy		1:500
Nazwa układu współrzędnych	prostokątnych płaskich	1965 strefa 2
	wysokości	Kronsztad 60
Oznaczenie granic obszaru, który był przedmiotem aktualizacji		— — —
Informacja o służebnościach gruntowych mających wpływ na zagospodarowanie gruntów zlokalizowanych w granicach projektowanej inwestycji		Mapa została wykonana bez ustalenia obszaru, o którym mowa w § 80 ust. 4 Rozporządzenia Ministra SWiA z dnia 9 listopada 2011r. (DZ.U.Nr 263 poz.1572)
Data opracowania mapy 02.01.2013		Arkusz mapy 345.343.211, 213

PRZEDSIĘBIORSTWO USŁUG GEODEZYJNO-KARTOGRAFICZNYCH „MERIDIAN" J. Kurtyniuk, M. Adamska s.c. 15-232 Białystok, ul. Wiślańska 92 lok. 16 tel. 85 743 77 12 NIP 542-02-68-218, REGON 230632

nazwa podmiotu, który wykonał pracę

Geodeta uprawniony mgr Jarosław Jarzyńska Nr uprawnień 3256

imię i nazwisko geodety upr. który opracował mapę nr uprawnień i podpis geodety

STAROSTWO POWIATOWE
w Białymstoku

W obszarze zaznaczonym linią dokonano aktualizacji treści mapy zasadniczej. Dokumenty z pomiarów uzupełniających przyjęto do zasobu powiatowego w dniu 2013 -01- 31 i zatwierdzono pod nr GEOD-6.6208.1

NINIEJSZA MAPA MOŻE SŁUŻYĆ DO CELÓW PROJEKTOWYCH

Projektowane obiekty budowlane wymagające pozwolenia na budowę podlegają **wytyczeniu i inwentaryzacji powykonawczej** przez jednostki uprawnione do wykonywania prac geodezyjnych.

Białystok dnia 2013 -01- 31

(imię, nazwisko podpis starosty lub z-cy starosty)

Wykaz punktów osnowy III klasy

Nr punktów	Położenie	Rodzaj stabilizacji	Stan znaku
1009	Na granicy pasa drogowego przy dz. 265	Znak granitowy	dobry

Drogowskaz s.c.
M. Gwiazdowski, A. Sosnowski, M. Grzybowska
ul. Elewatorska 13/22, 15-620 Białystok
tel. (085) 652 06 80, e-mail: drogowskaz-sc@o2.pl

Stadium: P.W.	Nazwa rysunku: Plan sytuacyjny	Rysunek nr: 2.2
Skala: 1:500	Obiekt: Przebudowa drogi gminnej nr 107561 B w miejscowości Zdrody Nowe.	Data: 02.2013

BRANŻA DROGOWA

Projektant:		Współpraca:	
Imię i nazwisko nr upr.	Podpis:	Imię i nazwisko	Podpis:
mgr inż. Wojciech Grzybowski PDL/0065/POOD/05		Edyta Kuszmierczuk	